



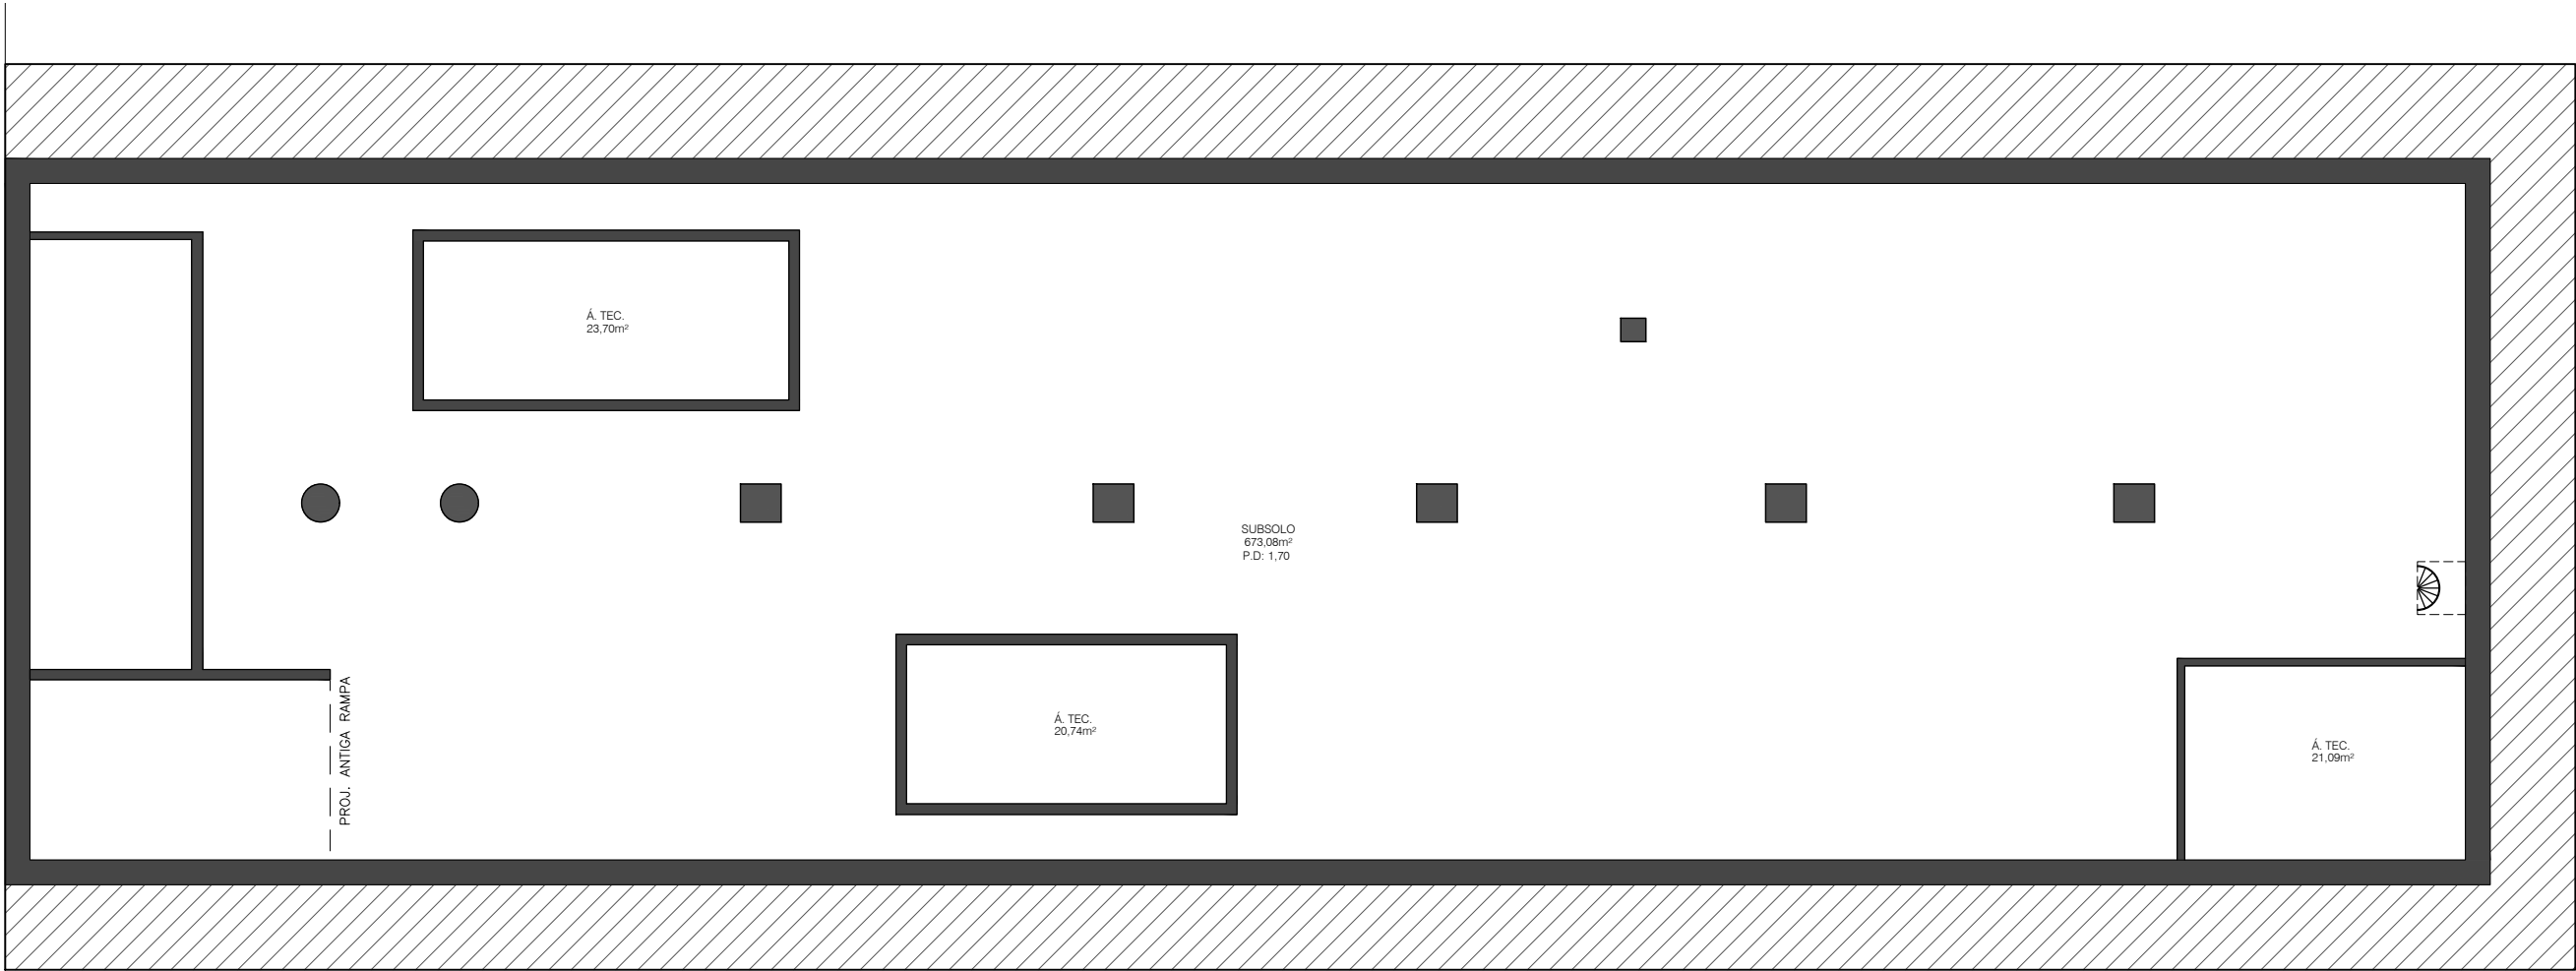

NÍVEL SUBSOLO

ESCALA 1:125

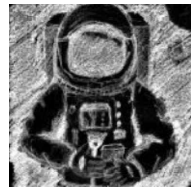

@M.A.R.S.ARQUITETURA

| REVISÃO | ASSUNTO         | DATA       |
|---------|-----------------|------------|
| 0       | EMISSÃO INICIAL | 09/07/2024 |
| 1       | AJUSTES MEDIDAS | 11/07/2024 |
|         |                 |            |

TEODORO

RUA TEODORO SAMPAIO, 2394 - PINHEIROS

ESCALA 1:125 TAMANHO A3 DESENHO ARQºGIOVANA BERNARDO E ARQº MATHEUS ALVES AS BUILT REV. 01

NÍVEL SUBSOLO

01

064-TEODORO-R00