



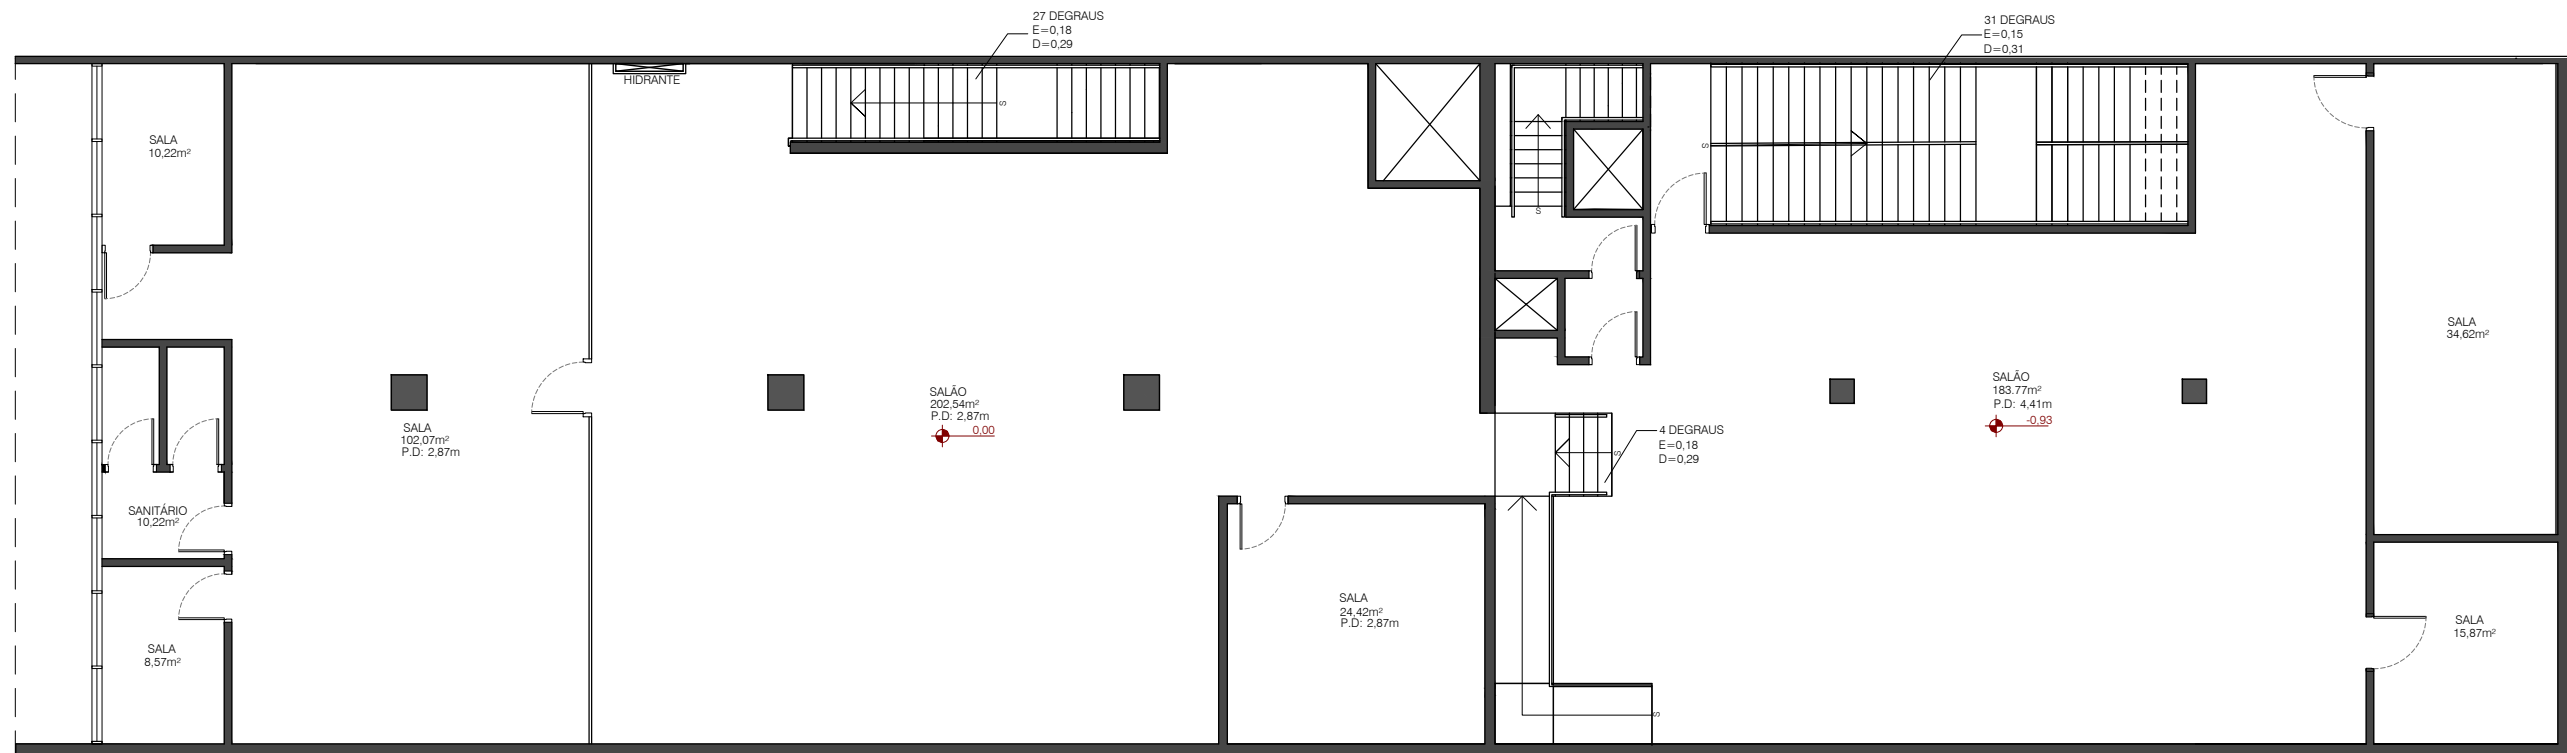

2º PAVTO.

ESCALA 1:125

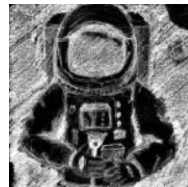

@M.A.R.S.ARQUITETURA

REVISÃO	ASSUNTO	DATA
0	EMISSÃO INICIAL	09/07/2024
1	AJUSTES MEDIDAS	11/07/2024

TEODORO

RUA TEODORO SAMPAIO, 2394 - PINHEIROS

ESCALA 1:125 TAMANHO A3 DESENHO ARQºGIOVANA BERNARDO E ARQº MATHEUS ALVES AS BUILT REV. 01

2º PAVIMENTO

04

064-TEODORO-R00